


- 1 Väg
Weighting
- 2 Värmecentral, 2A bränsletank
Boilercentral, 2A fuel tank
- 3 Mottagningshall 697 m², innerhöjd ca 8 m
Reception hall 697 m², height - 8 m
- 4 Behandlingshall / socialtrymmen 354 m²
Processhall / socialspaces 354 m²
- 5 Utrymmesreservering för tankningsstation
Reservation for filling station
- 6 Gaspumpningsstation
Gasumpstation
- 7 Fackla
Flare
- 8 Kippficka för sand/stenrejekt från slamtransporter
Reception pit for sand and stone residues from sludge transportation
- 9 Reservering, lagerhall för torr material
Reservation for dry storage hall
- 10 Reservering för kompressor
Reservation for compressor unit
- 11 Mottagningsbassäng ca 550 m³, ca 75 % under jord
Receptionpit for sludges - 550 m³, avg. 75 % below ground
- 12 Biogasreaktor ca 3500 m³, höjd ca 7 m, ovan jord
Biogasreactor - 3500 m³, height - 7 m, above ground
- 13 Lagringsbassäng för rötslam Ø= 28 m, brutto 2500 m³, ca 75 % under jord
Storage tank for digestate Ø= 28 m, gross 2500 m³, avg. 75 % below ground
- 14 Gallerstaket H = ca 2,5 m
Meshfence, height - 2,5 m
- 15 Kontrollbrunnar för dagvatten/takvatten, återpumpas till processen
Control wells for surface/roof water, pumped back to process
- 16 Sluten tank för avlopp från soc.delen
Enclosed tank for toilet/shower waters
- 17 Plansilo ca 90 m³ samt separator
Silo appr. 90 m³ and separator
- 18 Reservering för CHP och gaspanna
Reservation for CHP and gas/oil boiler
- 19 Gas uppgradering
Gasupgrading
- 20 Frånluftsfilter
Exhaust air filter
- 21 Pumpstation för inkommande / utgående slam
Pump station for controlling incoming/outgoing sludge
- 22 Slam rör
Sludge pipes
- 23 Lager för gascontainers
Gascontainer storage
- 24 Mottagnings/ avskiljningsbassäng ca 130 m³ för gödsel
Reception/ separation tank appr. 130 m³ for manure
- 25 ~~Reservering för servicebyggnad~~
~~Reservation for service building~~
- 26 Transformatorstation
Transformer station
- 27 Reservering för ytterligare biogasreaktorer
Reservation for additional biogas reactors
- 28 Ventilstation
Valve station
- 29 Gängdörr i staket
Fence door

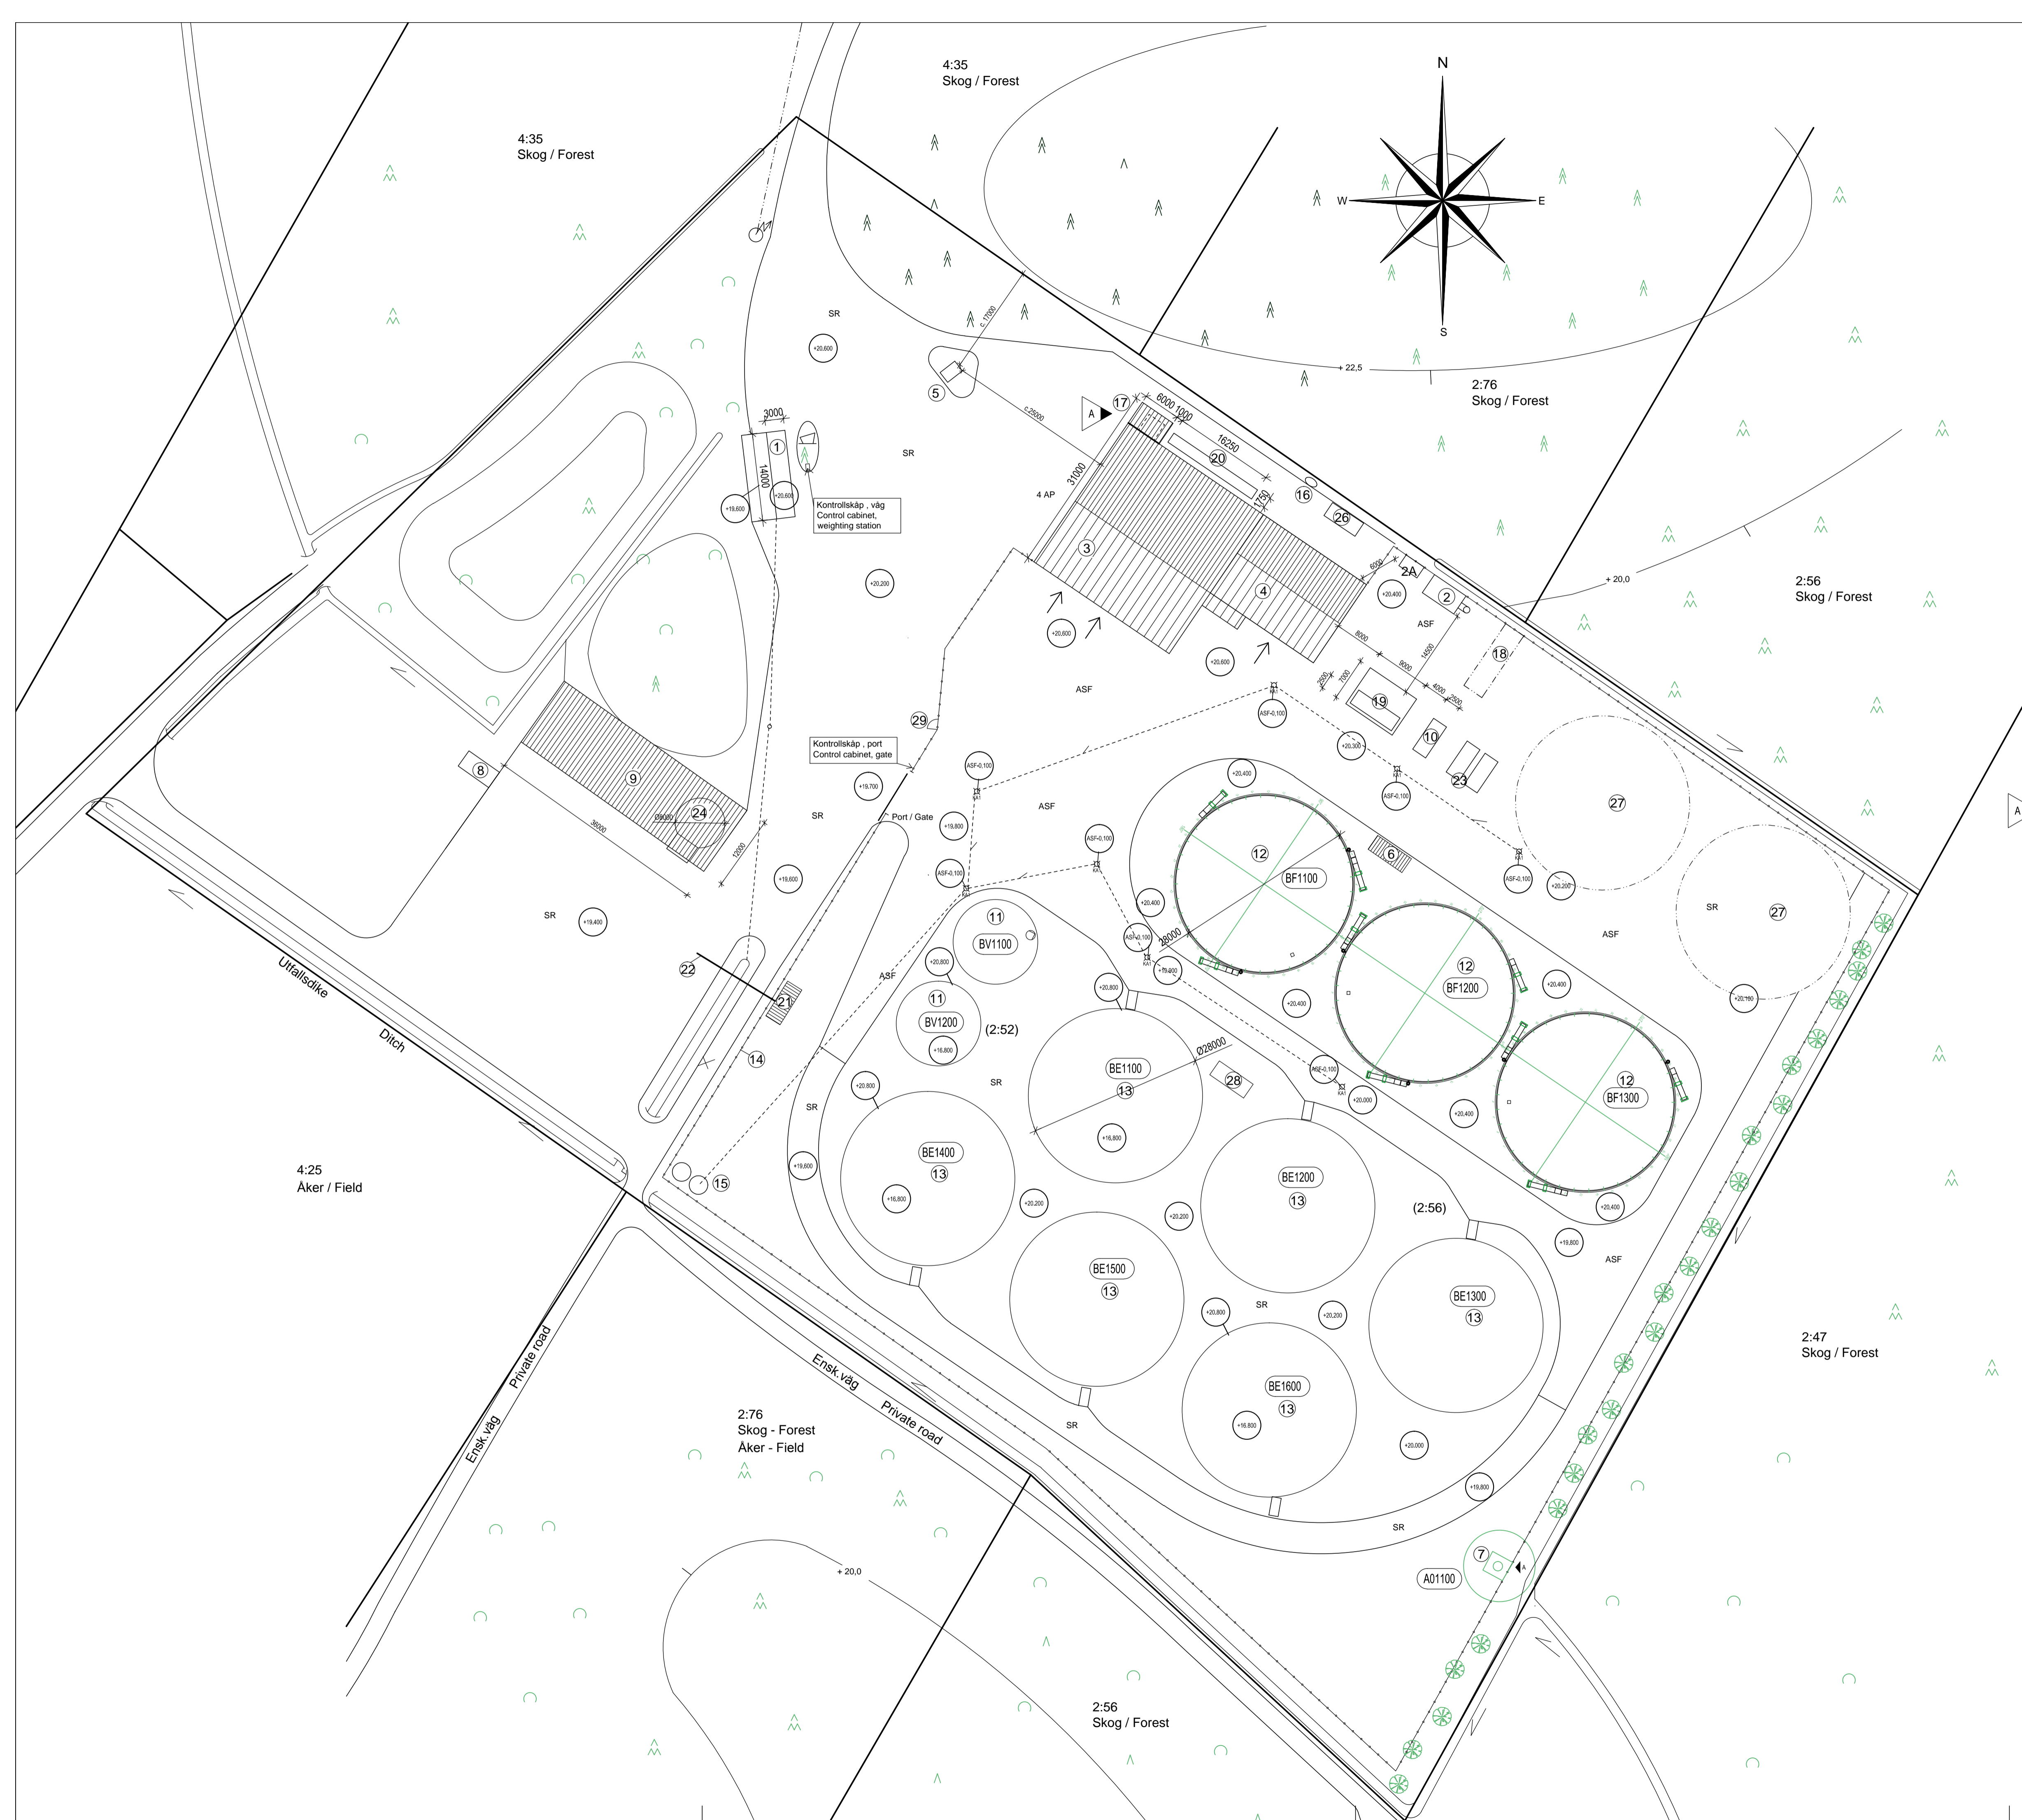

Ändring 17.9.2013 : Separator pt. 17
Revision 17.9.2013: Separator ind. 17

By / Kyla Lassila	Lägenhet / Tita Solgränd mfl/ym.	Rnr. / Rno 2:52 mfl/ym	Arkivanteckningar/ Arkistomerknätt
Byggnadsåtgärd / Rakennustöimenpide Nybyggnad / Uudisrakennus	Ritningstyp / Piirustuslaji Huvudritning / Pääpiirustus	Löpande nr./Juoks. nro 1	
Objektets namn och adress Biogasanläggning - Biokaasulaitos Jeppo Biogas Ab / Jepuan biokaasu Oy Ruthagen, Jeppo / Jepua	Ritningsinnehåll / Piirustuksen sisältö Situationsplan Layout	Skala / Mittakaava 1:500	
Oy MARINEX Ab Monäs vägen 391 66 970 Hirvix Gsm 050 - 55 75 272 e-mail : marinex@multi.fi	Planeringsområde/Suunnitteluala ARK	Ritningsnr. / Piir.nro 16091301	
Datering/Päiväys 16.9.2013	Planerare/Suunnittelija Håkan Sjölund	Revidering/Muutos	Datum/Päiväys